MUĞLA İLİ, BODRUM İLÇESİ, KONACIK MAHALLESİ,
2298 PARSELİN BİR KISMINA İLİŞKİN YAŞLI BAKIMEVİ ALANI AMAÇLI
1/1000 ÖLÇEKLİ UYGULAMA İMAR PLANI DEĞİŞİKLİĞİ

N18-C-24-A-1-B

PLAN MÜELLİFİ
Akare Fiziki Planlama Mühendislik Mimarlık İnş. San. Ltd. Şti.
Tel: 0312 472 11 65
Başkent Ş.D. 011 Ankara
Tic. Sic. No:312000 Oda No:51-1152

HAZIRLAYAN / KONTROL EDEN	
Behnan ÇAMDAĞ TENGİLİMOĞLU Şehir Plancısı	Kurum Dosya No : Plan İşlem No (PİN) : UİP-481120546 Ölçek : 1/1000 Muğla İli, Bodrum İlçesi, Konacık Mahallesi, 2298 parselin bir kısmına yönelik hazırlanan 1 adet paftadan ibaret, Uygulama İmar Planı Değişikliği Bodrum Belediye Meclisinin 05/01/26 tarih ve 2026/20 sayılı kararı ile uygun bulunmuştur.
YETKİLİ Gizem ÖZTÜRKAŞ Plan ve Proje Müd.	

HAZIRLAYAN / KONTROL EDEN	
Nevin Selin GÜÇTEKİN Şehir Plancısı	Kurum Dosya No : Plan İşlem No (PİN) : UİP-481120546 Ölçek : 1/1000 Muğla İli, Bodrum İlçesi, Konacık Mahallesi, 2298 parselin bir kısmına yönelik hazırlanan 1 adet paftadan ibaret, Uygulama İmar Planı Değişikliği Bodrum Belediye Meclisinin 05/01/26 tarih ve 2026/20 sayılı kararı ile uygun bulunmuş ve Muğla Büyükşehir Belediye Meclisinin 12/03/2026 tarih ve 86 sayılı kararıyla ~~aynen~~/değiştirilerek onaylanmıştır.

İMAR VE ŞEHİRCİLİK DAİRESİ BAŞKANI
Onur ÖZTÜRKMEN
Muğla Büyükşehir Belediyesi
Şehir ve Çevre Düzeni Müdürü

AYDIN

N18-c-24-a-1-b

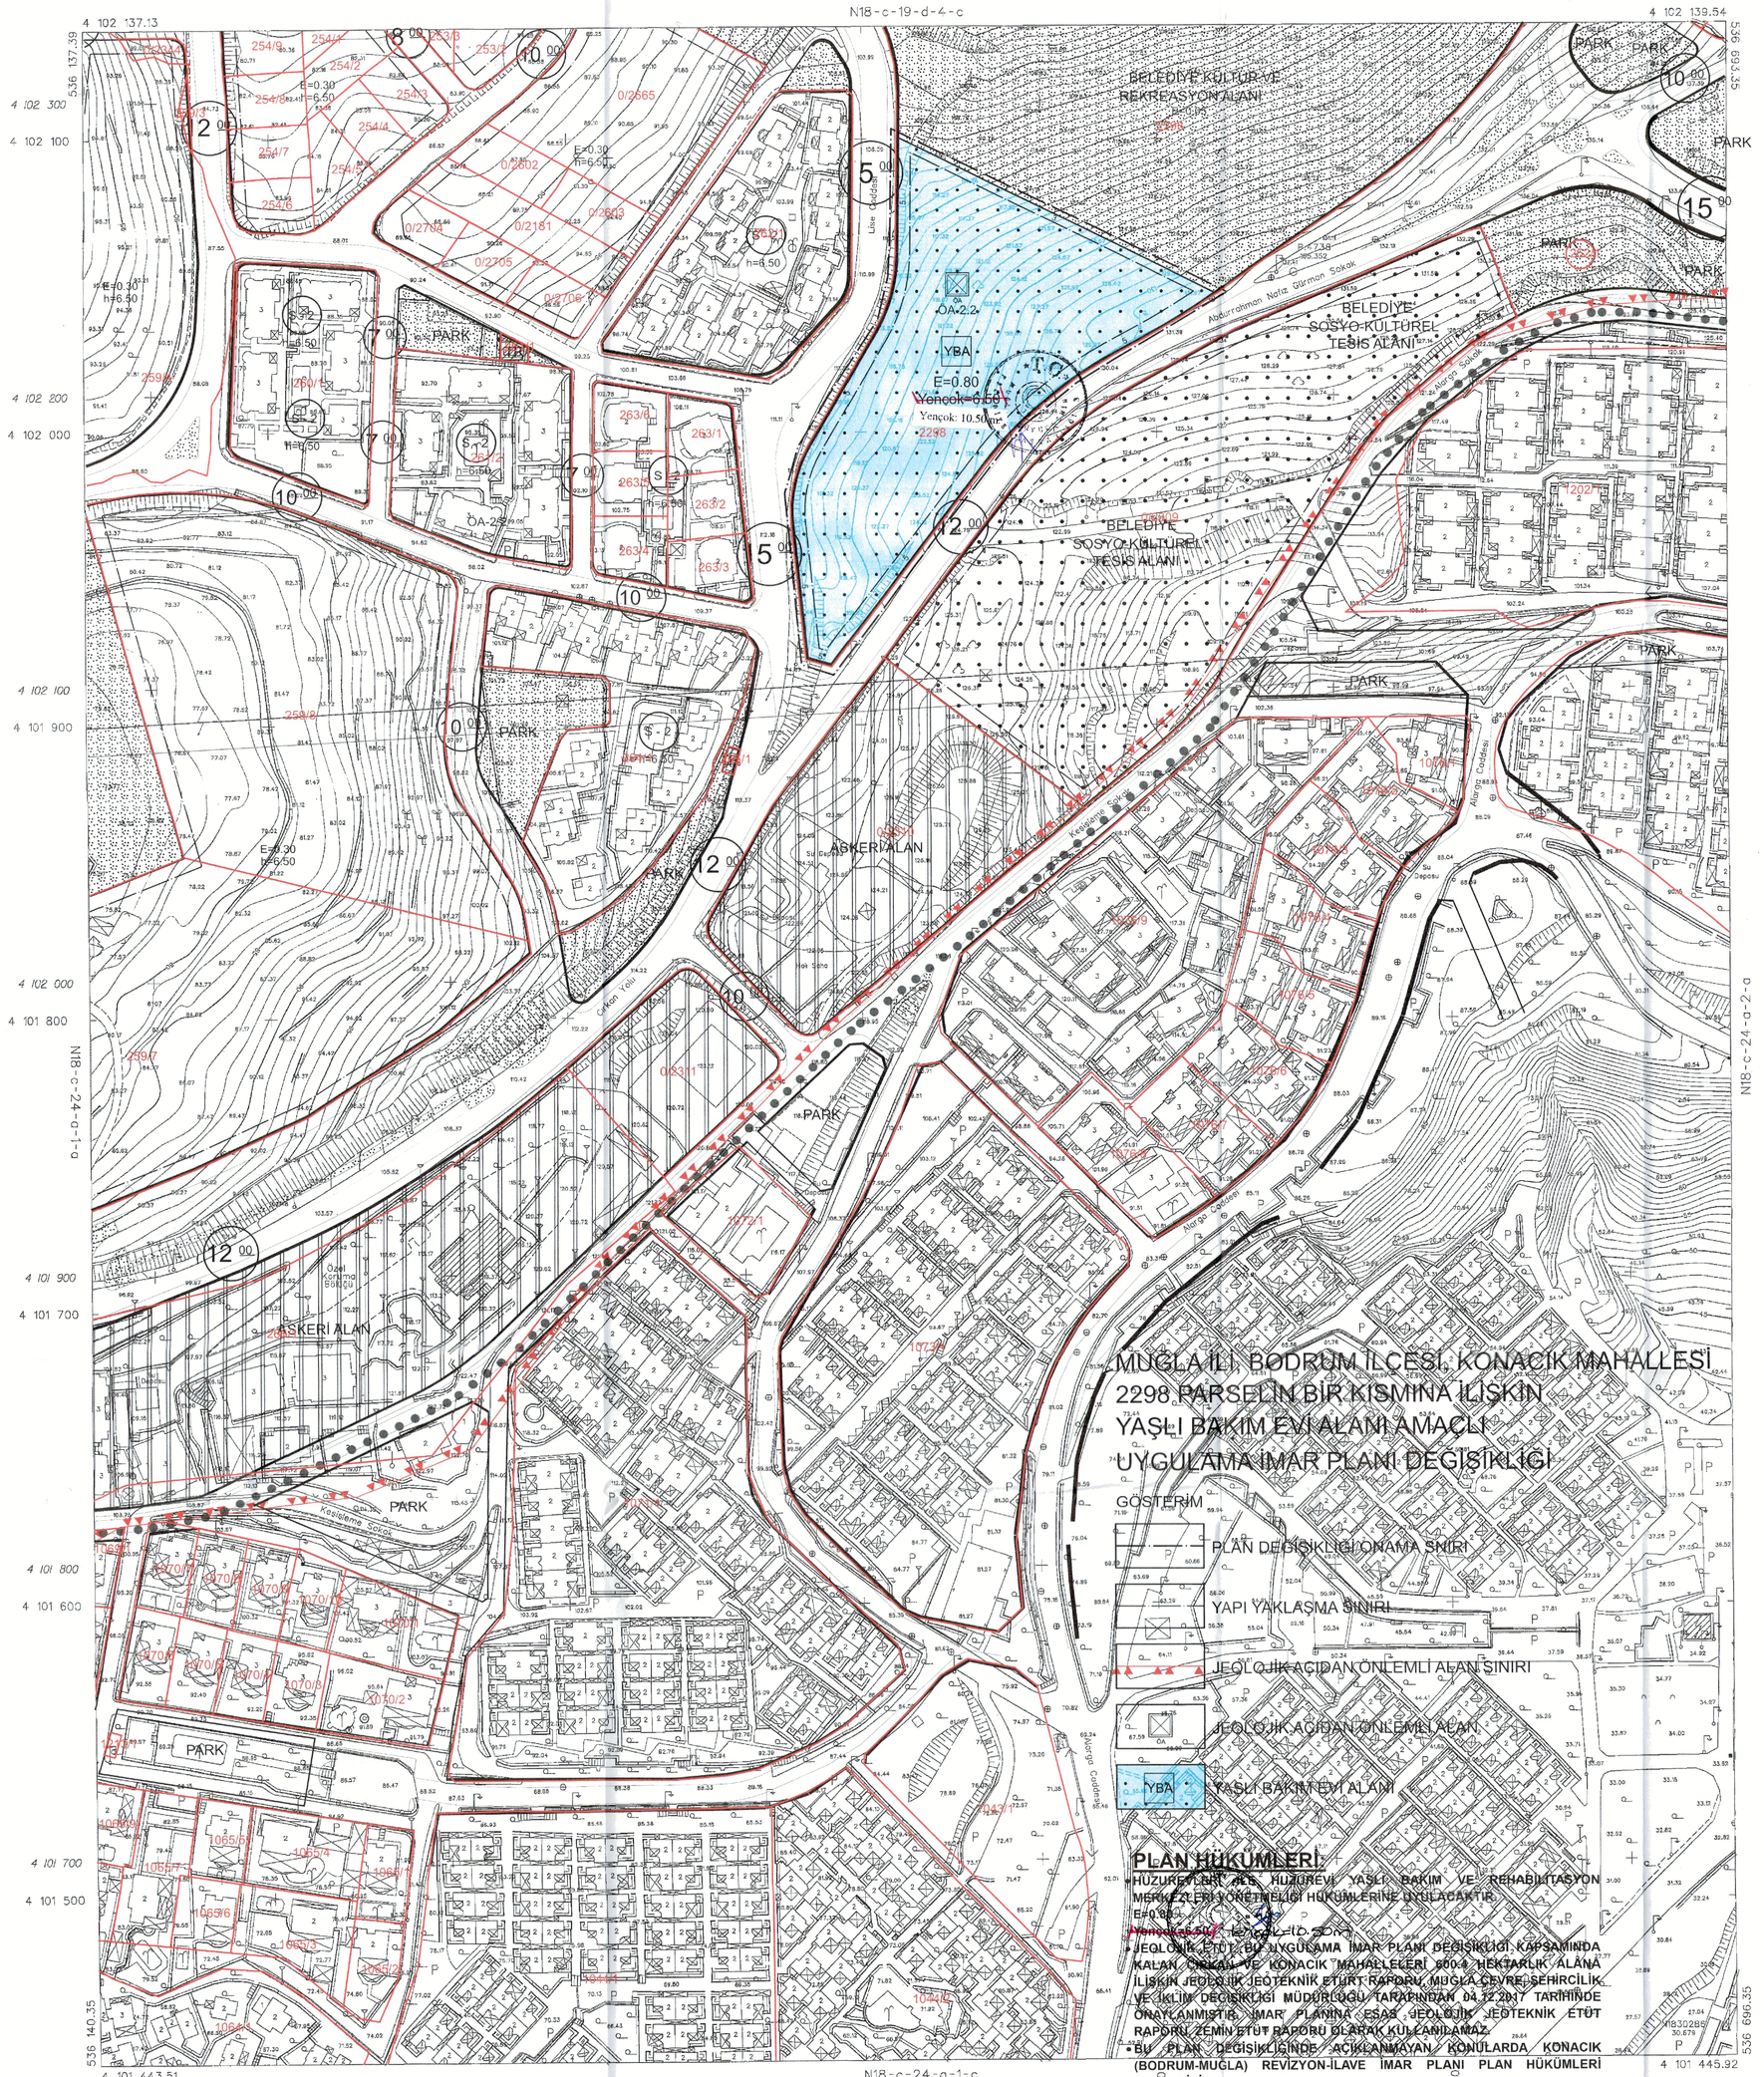

ITRF 96 KOORDİNAT SİSTEMİNDE VE 2005.0 EPOGUNDA BİRLİK HARİTA İMAR İNŞAAT VE TİCARET LTD. STİ. TARAFINDAN YAPILAN KONACIK BELEDİYESİNE AİT 78 ADET HALİHAZIR HARİTA ONANDI.

Mehmet AYMAN
Kontrol Eden
Harita Mühendisi

16/12/2009
Mehmet TORUN
Kontrol Eden

MUĞLA İLİ, BODRUM İLÇESİ, KONACIK MAHALLESİ
2298 PARSELİN BİR KISMINA İLİŞKİN
YAŞLI BAKIM EVİ ALANI AMAÇLI
UYGULAMA İMAR PLANI DEĞİŞİKLİĞİ

GÖSTERİM

- PLAN DEĞİŞİKLİĞİ ONAMA SINIRI
- YAPI YAKLAŞMA SINIRI
- JEOLOJİK AÇIDAN ÖNLEMLİ ALAN SINIRI
- JEOLOJİK AÇIDAN ÖNLEMLİ ALAN
- YBA — YAŞLI BAKIM EVİ ALANI

PLAN HÜKÜMLERİ:

- HÜZUREVLERİ ALT HÜZUREVİ, YAŞLI BAKIM VE REHABİLİTASYON MERKEZLERİ YÖNETMELİĞİ HÜKÜMLERİNE UYULACAKTIR.
- E=0.80
  ~~Yençok:6.50~~ Yençok:10.50m
- JEOLOJİK ETÜT, BU UYGULAMA İMAR PLANI DEĞİŞİKLİĞİ KAPSAMINDA KALAN ÇAKAN VE KONACIK MAHALLELERİ 6004 HEKTARLIK ALANA İLİŞKİN JEOLOJİK JEOTEKNİK ETÜT RAPORU, MUĞLA ÇEVRE, ŞEHİRCİLİK VE İKLİM DEĞİŞİKLİĞİ MÜDÜRLÜĞÜ TARAFINDAN 04.12.2017 TARİHİNDE ONAYLANMIŞTIR. İMAR PLANINA ESAS JEOLOJİK JEOTEKNİK ETÜT RAPORU, ZEMİN ETÜT RAPORU OLARAK KULLANILAMAZ.
- BU PLAN DEĞİŞİKLİĞİNDE AÇIKLANMAYAN KONULARDA KONACIK (BODRUM-MUĞLA) REVİZYON-İLAVE İMAR PLANI PLAN HÜKÜMLERİ GEÇERLİDİR.

Elipsoidi GRS80
Datum: ITRF96
Başlangıç Epoku: 2005.0
Projeksiyonu UTM (3)
Italik yazılı grider ED50 datumundadır.

1:1000

MÜTEAHHİT : BİRLİK HARİTA İMAR İNŞAAT VE TİCARET LTD. STİ.
TERSİMAT : BİRLİK HARİTA İMAR İNŞAAT VE TİCARET LTD. STİ.

AYDIN - N18-c-24-a-1-b